

# Plan de récolement

mai 2017

document réalisé par l'observatoire régional DT-DICT Alsace



## PLAN DE RÉCOLEMENT

Un plan de récolement est un plan qui décrit les travaux **réellement réalisés** à la fin d'un chantier (implantation en X, Y, Z), par opposition aux plans de projet qui décrivent les travaux prévus.

Il représente la **localisation des ouvrages en classe A**.



Travaux réellement réalisés

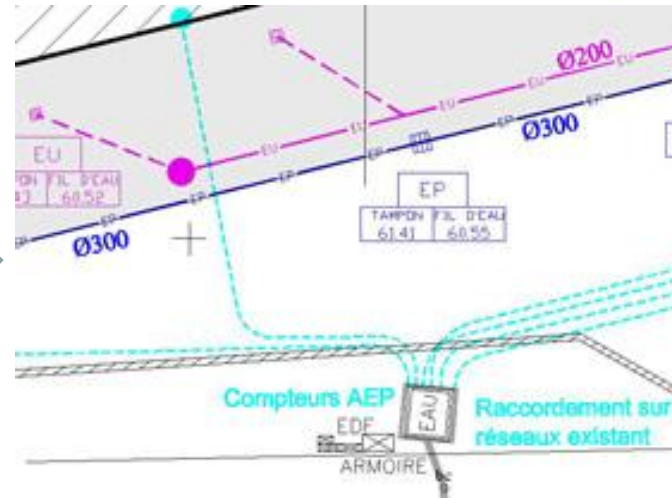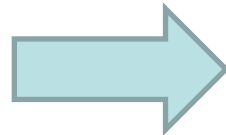

Plan de récolement associé

## PLAN DE RÉCOLEMENT

### Les outils permettant de réaliser les relevés « terrain » :



Décamètre



Station mobile robotisée  
(G.P.S)



### Dernière mission du donneur d'ordre :

**Mettre à jour la cartographie des réseaux avec leur géoréférencement** dans le but que le G.U. soit à jour et que les futures D.I.C.T. de la zone d'intervention soient justes!